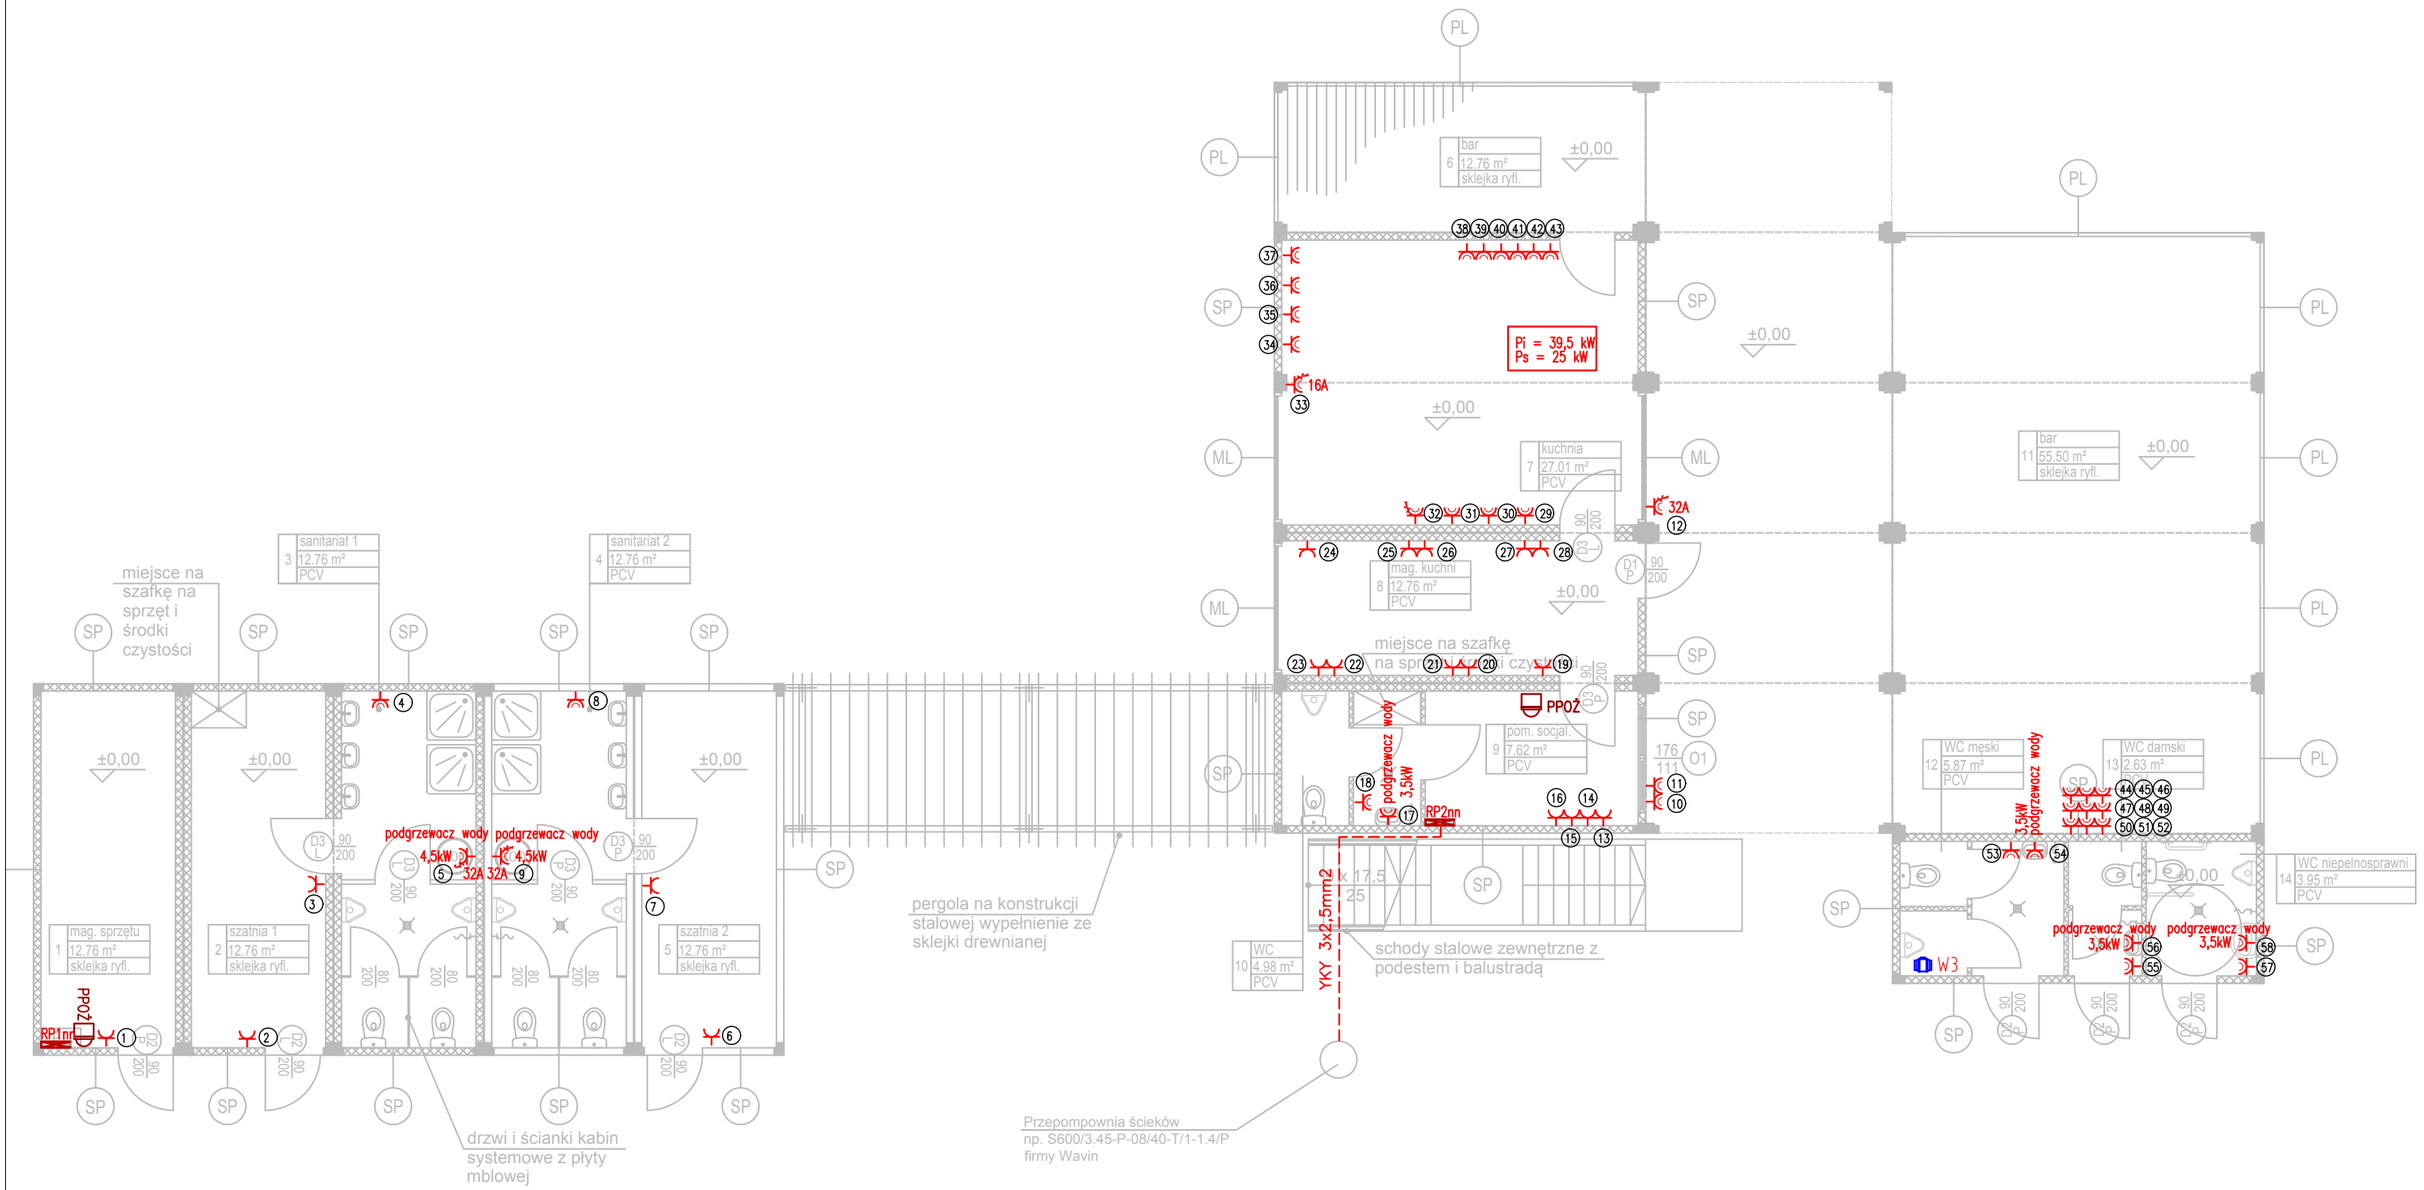

LEGENDA:

- Rozdzielnica RP1nn, RP2nn
- Gniazdo podwójne 16A/230V. Stopień szczelności IP54
- Gniazdo pojedyncze 16A/230V. Stopień szczelności IP54
- Gniazdo pojedyncze 16A/230V. Stopień szczelności IP54
- 16A Gniazdo pojedyncze 3-faz. 16A/400V. Stopień szczelności IP65
- 32A Gniazdo pojedyncze 3-faz. 32A/400V. Stopień szczelności IP65
- (xn) NUMER POMIAROWY GNIAZDA

W1 - Wentylator scienny
Qel=20W 1~230V

W2 - Wentylator scienny
Qel=20W 1~230V

W3 - Wentylator kanalowy
Qel=60W 1~230V

PPOŻ Przycisk wyłącznika przeciwpożarowego prądu typu "Zbij szybkę"

ELGRE
USŁUGI ELEKTRYCZNE
Michał Grzelka
ul. Czesława Miłosza 53a/20
80-126 Gdańsk
biuro@elgre.pl

TEMAT:	ZAPLECZE REKREACYJNO-SPORTOWE I GASTRONOMICZNE DLA STADIONU SPORTÓW PLAŻOWYCH W FORMIE MODUŁOWEGO OBIEKTU TYMCZASOWEGO
BRANŻA:	ELEKTRYCZNA
PROJEKTOWAŁ:	
OPRACOWAŁ.:	inż. Krzysztof Chajewski
STADIUM:	DOKUMENTACJA POWYKONAWCZA
NAZWA RYSUNKU:	INSTALACJA GNIAZD -RZUT PARTERU
DATA: CZERWIEC 2018	SKALA: 1:100
NR RYSUNKU:	DPW01